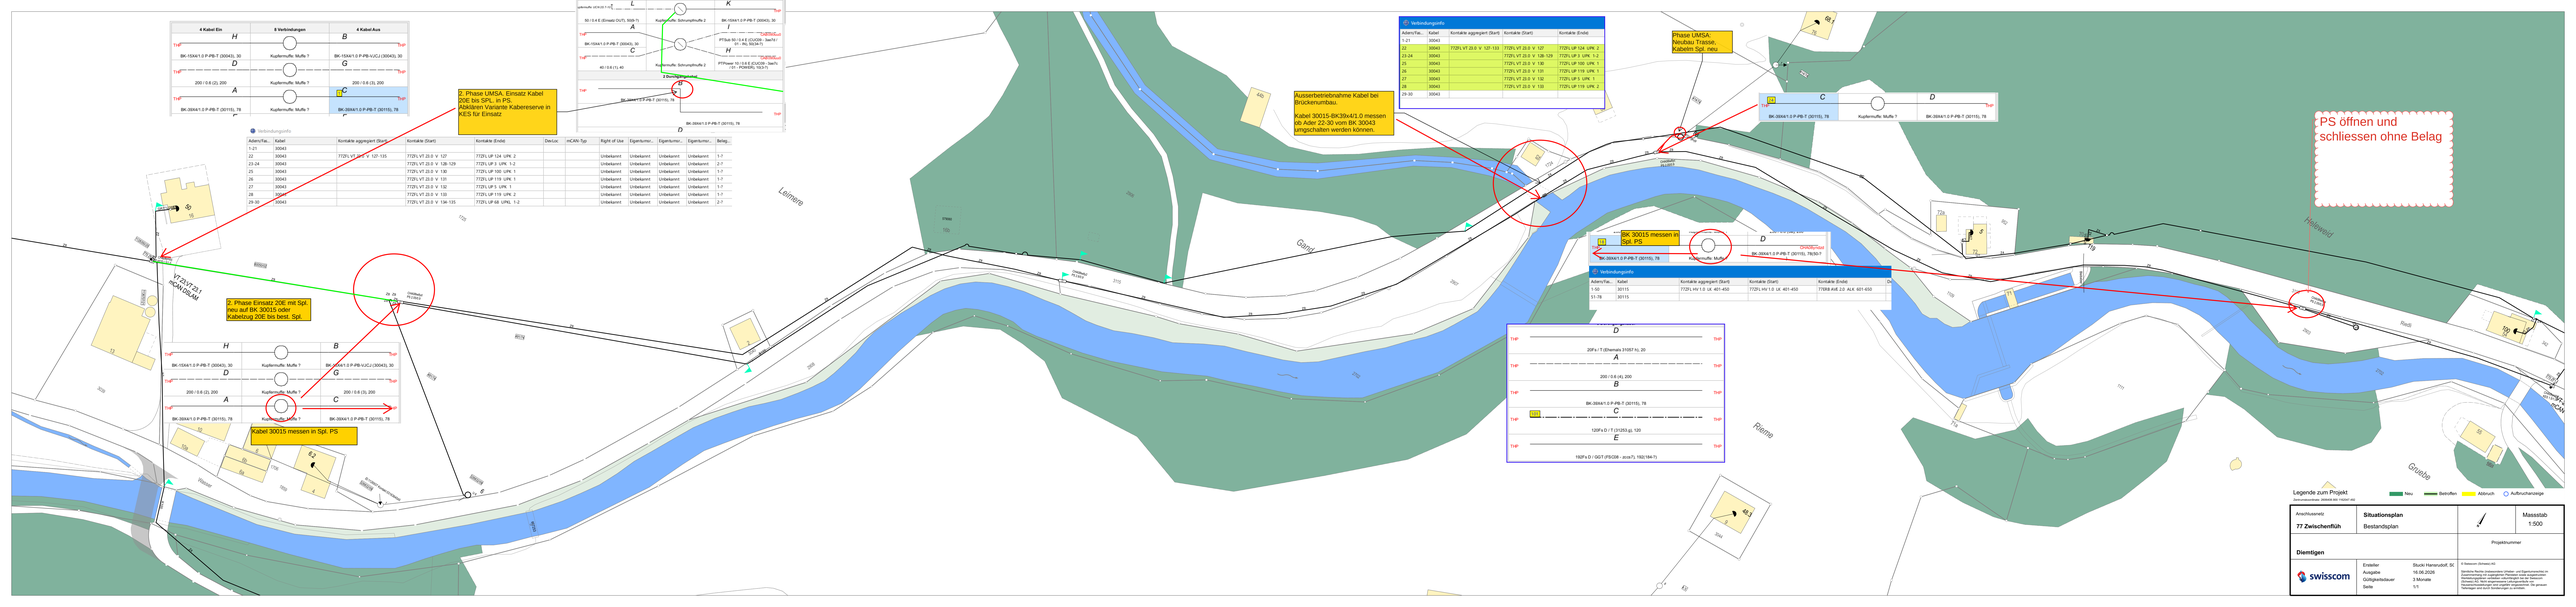

4 Kabel Ein
8 Verbindungen
4 Kabel Aus
BK-150A/1.0-PB-T (30043), 30
Kupfernuffe Muffe 7
BK-150A/1.0-PB-VJCJ (30043), 30
200 / 0.6 (2), 200
Kupfernuffe Muffe 7
200 / 0.6 (3), 200
BK-300A/1.0-PB-T (30115), 78
Kupfernuffe Muffe 7
BK-300A/1.0-PB-T (30115), 78
2. Phase UMSA: Einsatz Kabel 20E bis SPL in PS. Alblasen Variante Kabereserve in KES für Einsatz
2. Phase Einsatz 20E mit Spl. neu auf BK 30015 oder Kabelzug 20E bis best. Spl.
Kabel 30015 messen in Spl. PS
Ausserbetriebnahme Kabel bei Brückenumbau.
Kabel 30015-BK39x4/1.0 messen ab Ader 22-30 vom BK 30043 umgschalten werden können.
Phase UMSA: Neubau Trasse, Kabelm Spl. neu
BK 30015 messen in Spl. PS
PS öffnen und schliessen ohne Belag
Verbindungsinfo
Adern/Tar... Kabel Kontakte aggregiert (Start) Kontakte (Start) Kontakte (Ende) Device mCAN-Typ Right of Use Eigentumsr... Eigentumsr... Eigentumsr... Belag...
1-21 30043
22 30043 7172FL VT 23.0 V 127-135 7172FL VT 23.0 V 127 7172FL UP 124 UPK 2 Unbekannt Unbekannt Unbekannt Unbekannt 1-7
23-24 30043 7172FL VT 23.0 V 128-129 7172FL UP 3 UPK 1-2 Unbekannt Unbekannt Unbekannt Unbekannt 2-7
25 30043 7172FL VT 23.0 V 130 7172FL UP 100 UPK 1 Unbekannt Unbekannt Unbekannt Unbekannt 1-7
26 30043 7172FL VT 23.0 V 131 7172FL UP 119 UPK 1 Unbekannt Unbekannt Unbekannt Unbekannt 1-7
27 30043 7172FL VT 23.0 V 132 7172FL UP 5 UPK 1 Unbekannt Unbekannt Unbekannt Unbekannt 1-7
28 30043 7172FL VT 23.0 V 133 7172FL UP 119 UPK 2 Unbekannt Unbekannt Unbekannt Unbekannt 1-7
29-30 30043 7172FL VT 23.0 V 134-135 7172FL UP 68 UPK1, 1-2 Unbekannt Unbekannt Unbekannt Unbekannt 2-7
20F x 7 T (Dhemals 31057 k), 20
200 / 0.6 (4), 200
BK-300A/1.0-PB-T (30115), 78
120FA D / T (31253 g), 120
192FA D / GOT (FSG38 - alcia7), 192(184-7)
Legende zum Projekt
Anschlussnetz: MMAN 06 / FIGAT-HV
Neu
Betroffen
Abbruch
Aufbruchanzeige
Anschlussnetz
77 Zwischenfüh
Situationsplan
Bestandsplan
Massstab
1:500
Projektnummer
Diemtigen
swisscom
Ersteller: Stucki Hansruedolf, SC
Ausgabe: 16.08.2026
Gültigkeitsdauer: 3 Monate
Seite: 1/1
© Swisscom (Schweiz) AG
Sämtliche Rechte (insbesondere Urheber- und Eigentumsrechte) an Zeichnungen und sogenannten Plänkopien bleiben ausschliesslich Eigentum der Swisscom (Schweiz) AG. Jede Verwendung, Vervielfältigung, Bearbeitung, Übersetzung, Speicherung, Einspeisung in elektronische Systeme und Weitergabe an Dritte ist ohne unsere ausdrückliche Zustimmung untersagt. Wir ersuchen Sie gegebenenfalls um Kenntnisnahme unserer Copyright-Vermerke und deren Beachtung.
Leinnen
Ganni
Riiene
Holzwald
Grueba
Kies
